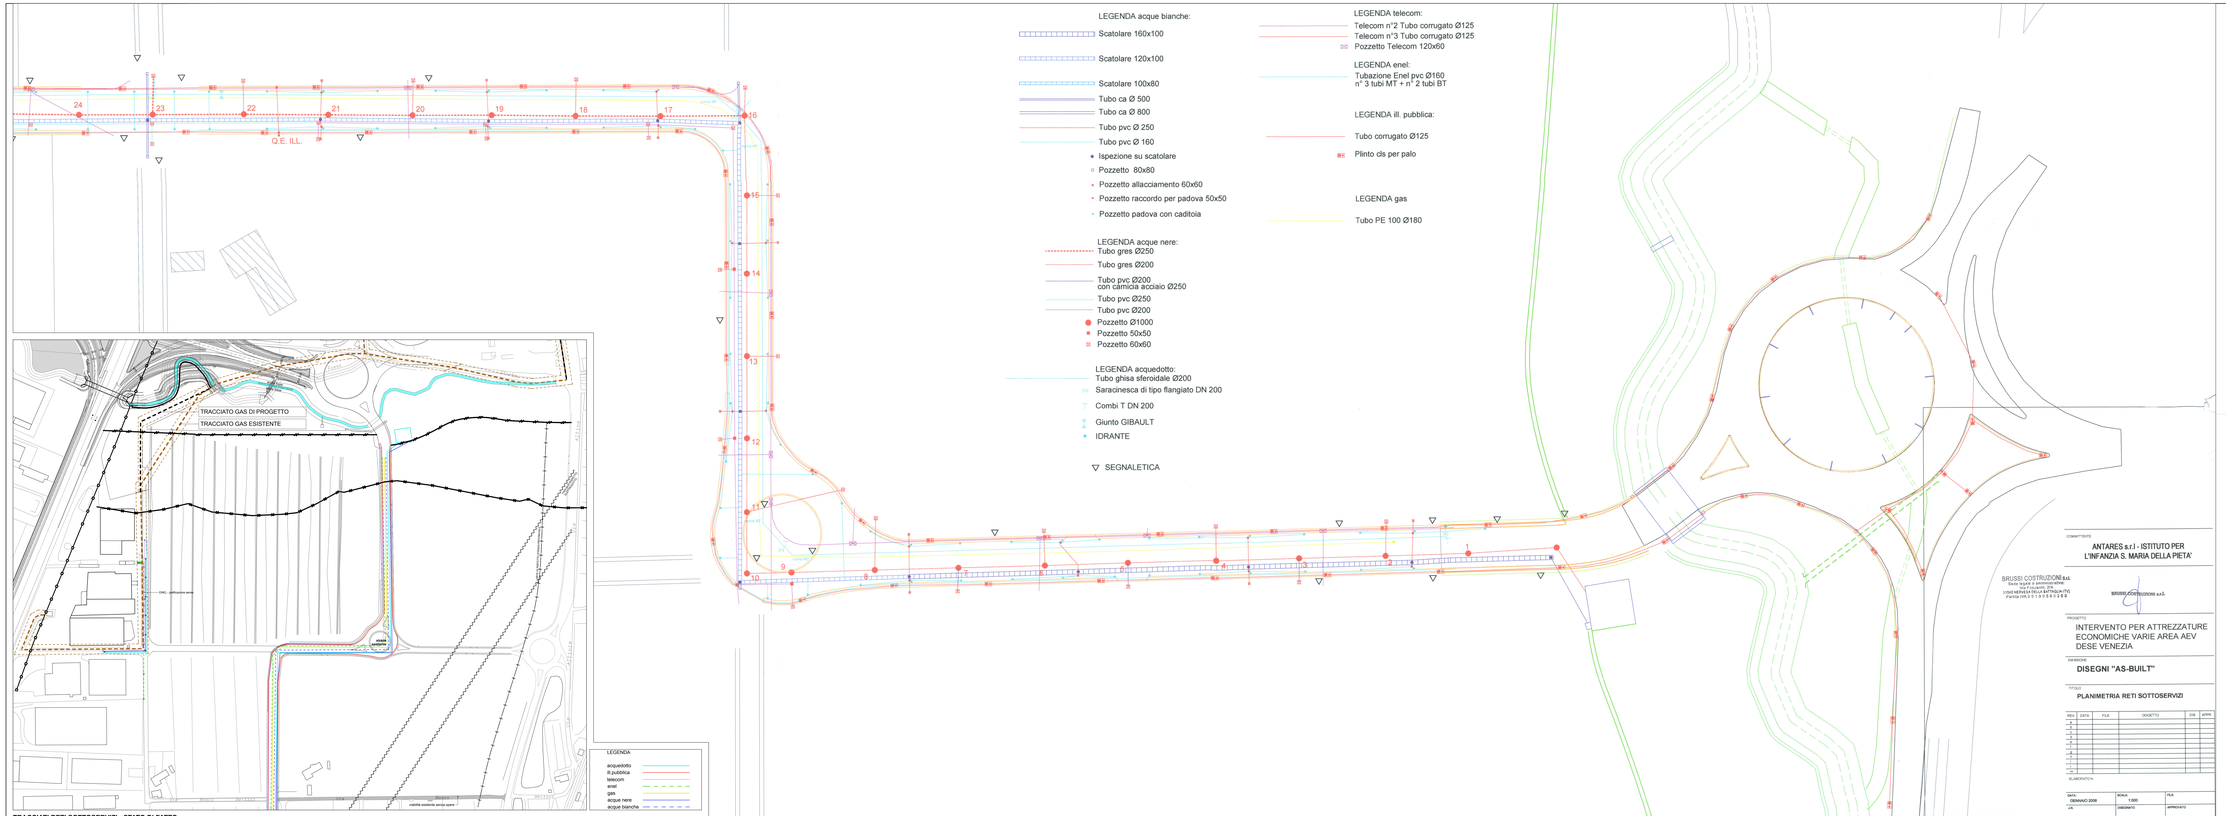

TRACCIATI RETI SOTTOSERVIZI - STATO DI FATTO

02	giu.13	integrazione PUA	CR	LF	GM
01	mag.13	integrazione PUA	LF	LF	GM
00	mag.13	emissione per PUA	LF	LF	GM
rev.	data	descrizione	redatto	verificato	approvato

STUDIO ARCHITETTO MAR

PIANO URBANISTICO ATTUATIVO DI INIZIATIVA PRIVATA IN Z.T.O. D4b10 - COMPARTO A - LOCALITA' DESE NORD

DATA Giugno 2013

COMMESSA n. 122/377

SCALA 1:500

04a

OGGETTO

STATO DI FATTO: TRACCIATI RETI SOTTOSERVIZI

DITTA

Società Costruzioni Stradali S.r.l.

Santa Lucia S.r.l.

Istituto Prov. dell'Infanzia Santa Maria della Pietà

Volpato Giuseppe

Volpato Mario

PROGETTISTA

Arch. Giovanna Mar
collaboratori Arch. Valentina Giaresetti
Archit. Lara Povelato, Camilla Marella

prodotto dal/elaborazione grafica Studio Architetti Mar srl
nome file 122_77_K4a-b_SDF sottoservizi_F02.pln
nome layout: 04a_sottoservizi_R02

VIA CASTELLANA 60, SOTTA VENEZIA - Zelarino
tel. 041.5464477 fax. 041.5464226 mail@studiomarchitetti.it

COPYRIGHT STUDIO ARCHITETTI MAR
COPYRIGHT STUDIO ARCHITETTI MAR. Tutti i diritti sono riservati a norma di legge.

COMMITTENTE

ANTARES s.r.l - ISTITUTO PER L'INFANZIA S. MARIA DELLA PIETA'

BRUSSI COSTRUZIONI S.r.l.
Sede legale e amministrativa:
Via Cimetta, 2 - 31010 -
COSELLA DI FONTANIVA (PD)
Partita IVA 0 0 1 1 9 5 8 0 2 8 8

BRUSSI COSTRUZIONI s.r.l.

PROGETTO

INTERVENTO PER ATTREZZATURE ECONOMICHE VARIE AREA AEV DESE VENEZIA

EMISSIONE

DISEGNI "AS-BUILT"

TITOLO

PLANIMETRIA RETI SOTTOSERVIZI

REV.	DATA	FILE	OGGETTO	DR.	APPR.
0					
1					
2					
3					
4					
5					
6					
7					
8					

ELABORATO N.

DATA	SCALA	FILE
GENNAIO 2008	1:500	
LIV.	DISEGNATO	APPROVATO